



As Built
sezione stradale ingresso
sezioni verde pubblico
sezioni parcheggio



SCALA 1:50
1:300
ver.3.0
43
Rif. prog.270513


Il Progettista e Direttore Lavori
Ing. Michele ORMENSE

I Proprietari


TAVOLA
2/5

SEZIONE STRADALE TIPO in corrispondenza ingresso via Hermada


distanza fra tubi paralleli maggiore profondità soprattutto per tubazioni gas
se incroci perpendicolari con tubazione telecomunicazioni e distanza maggiore 30 cm. = servizio superiore inguainato con tubo pvc + massello cls

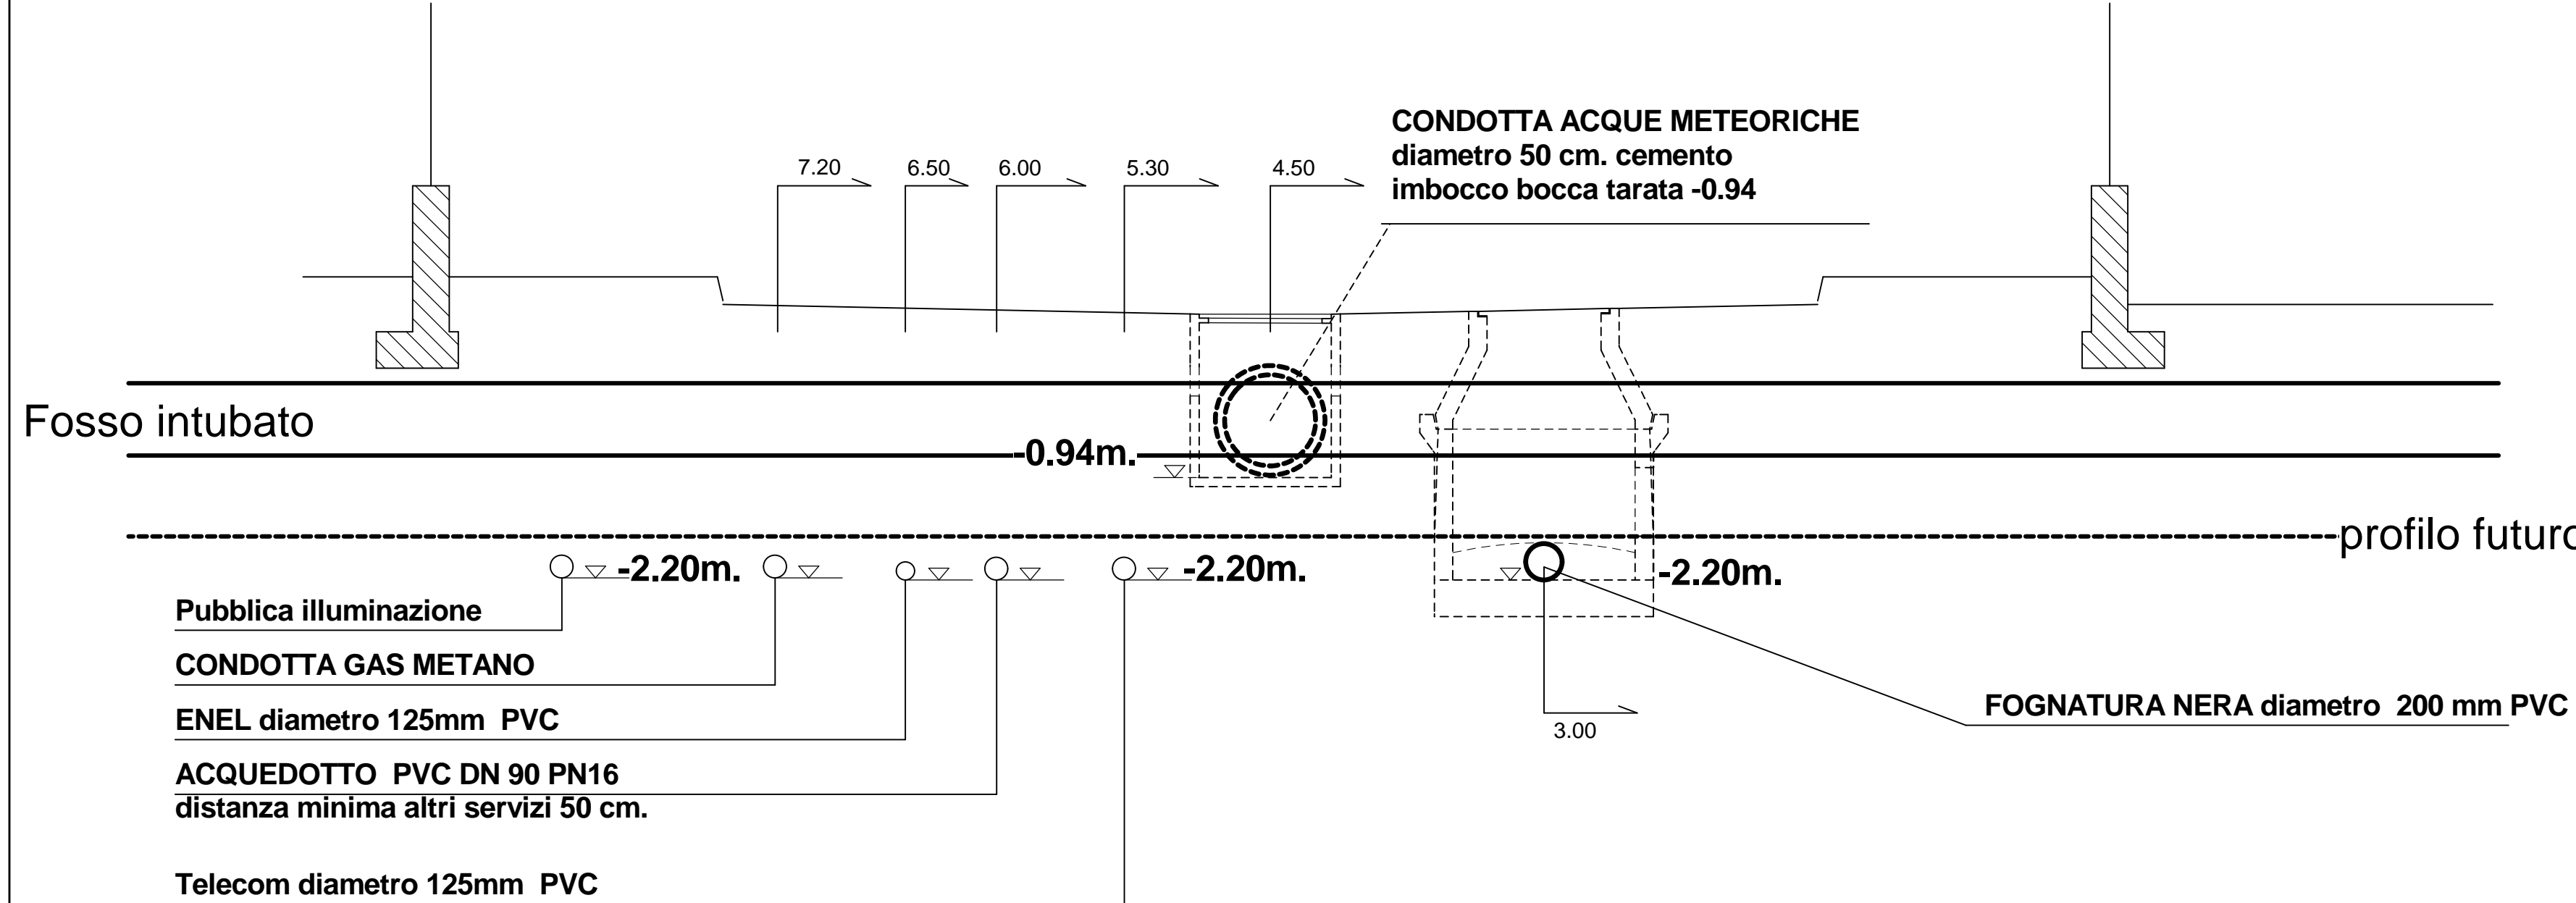


Drenaggio sezione A-A
zona verde

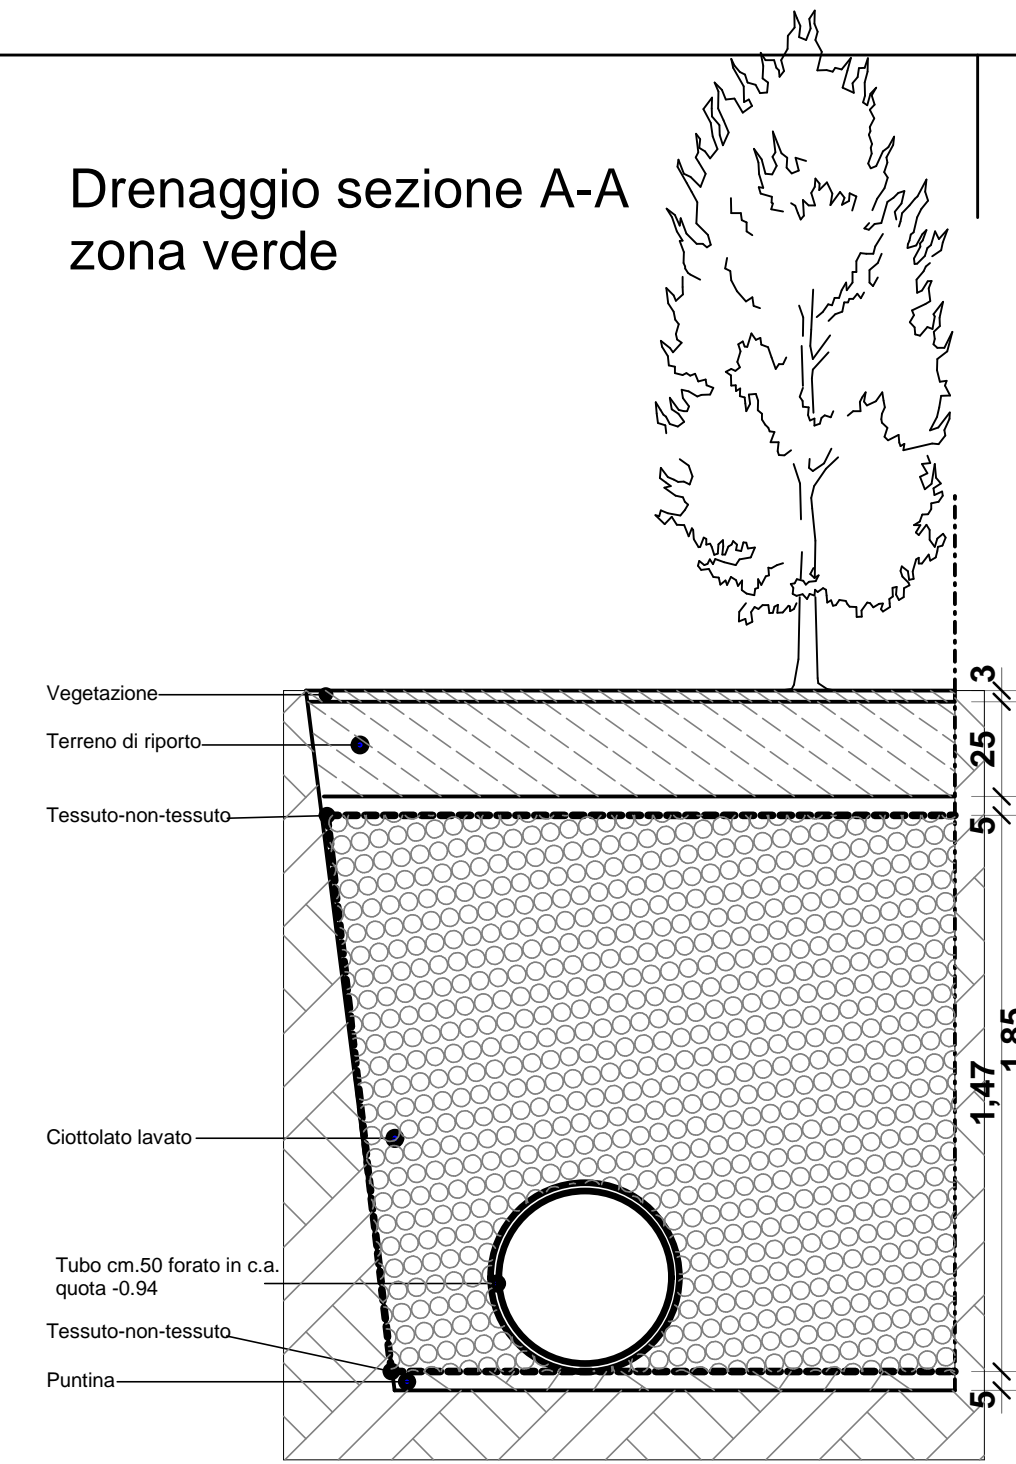


Drenaggio sezione B-B zona parcheggi

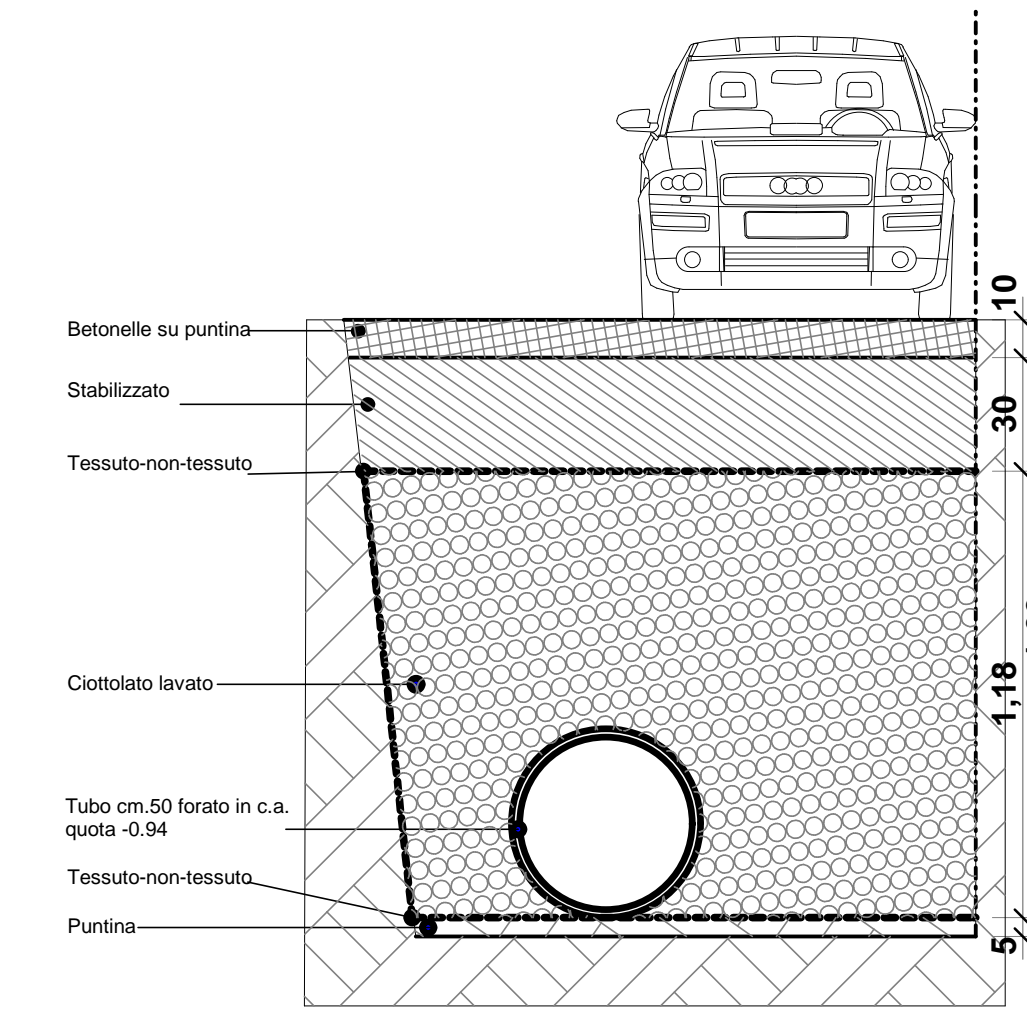


Drenaggio sezione C-C zona parcheggi

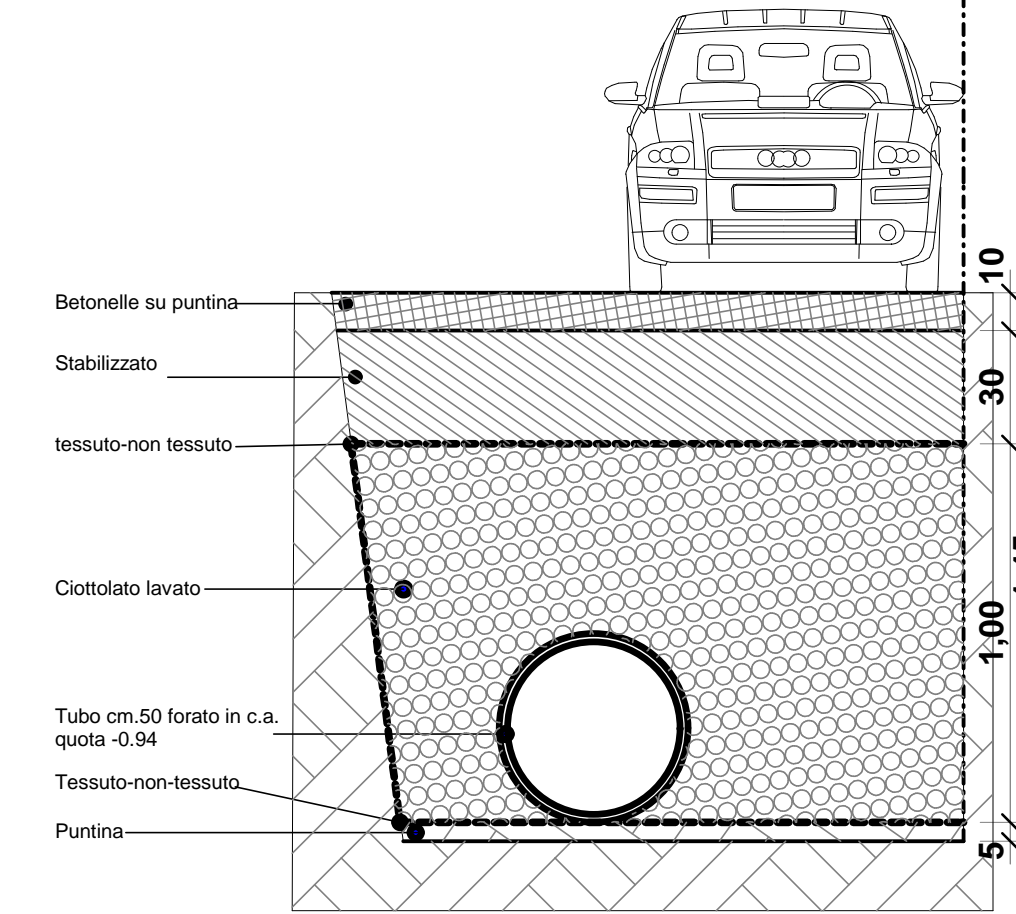

Drenaggio sezione D-D zona parcheggi
inizio strada

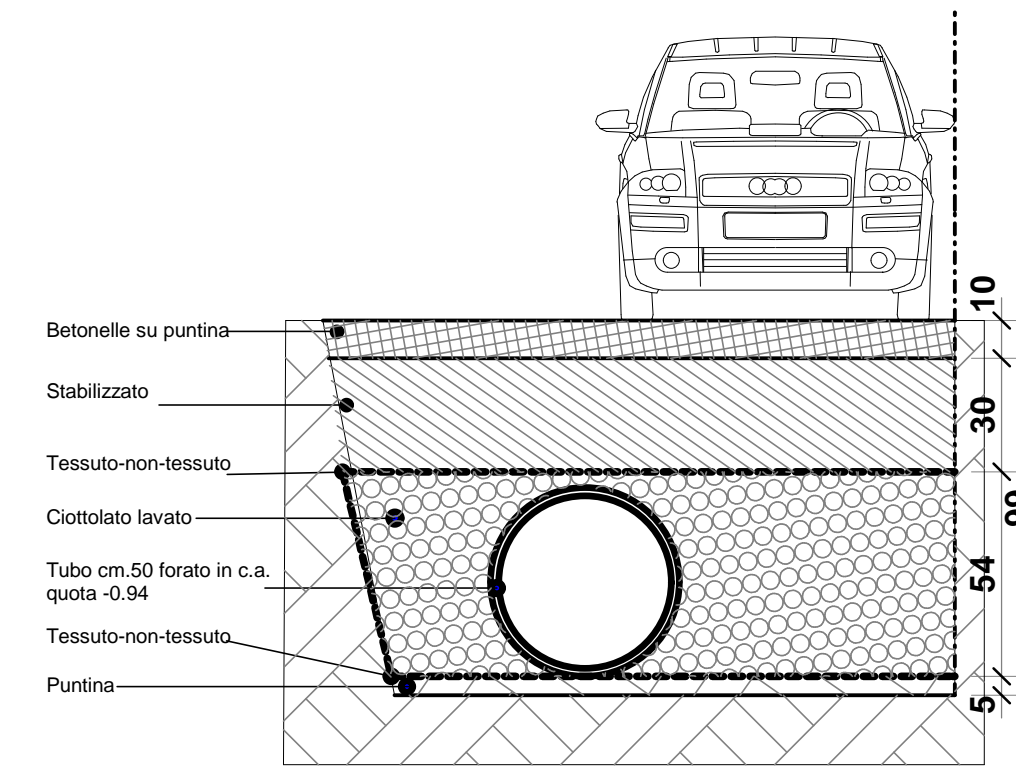

Drenaggio zona verde alta

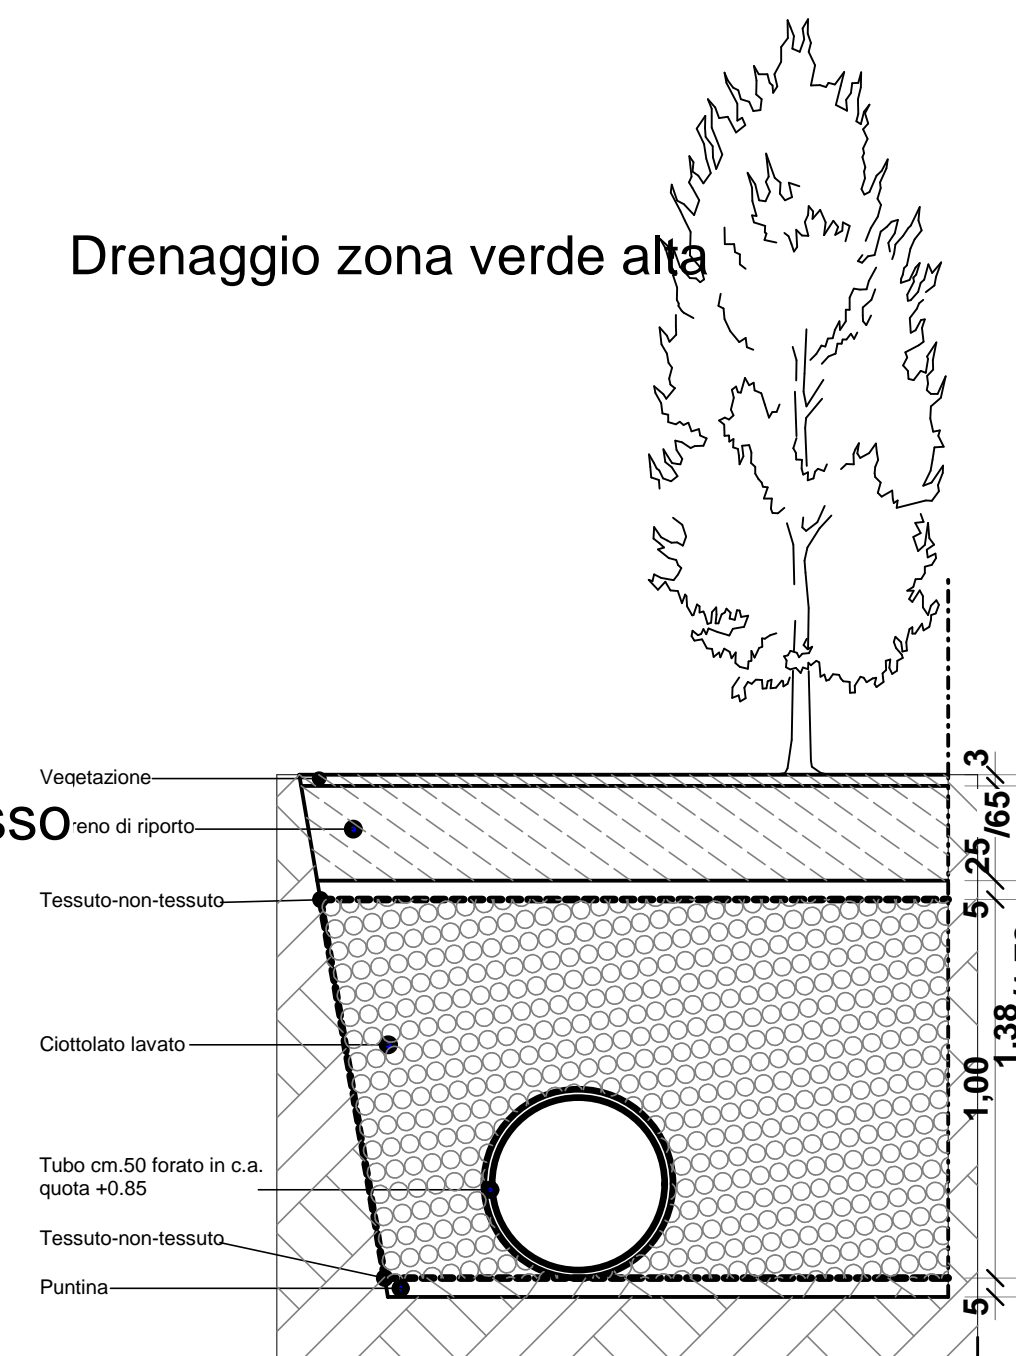

Drenaggio zona parcheggi alta

