



As Built
schema marciapiedi/cordonate
sezione stradale


SCALA 1:200
1:500
Ver.3.0
43
Rif. prog.270210

Il Progettista e Direttore Lavori
Ing. Michele ORMESE

I Proprietari



TAVOLA
1/5

SEZIONE STRADALE TIPO eseguita

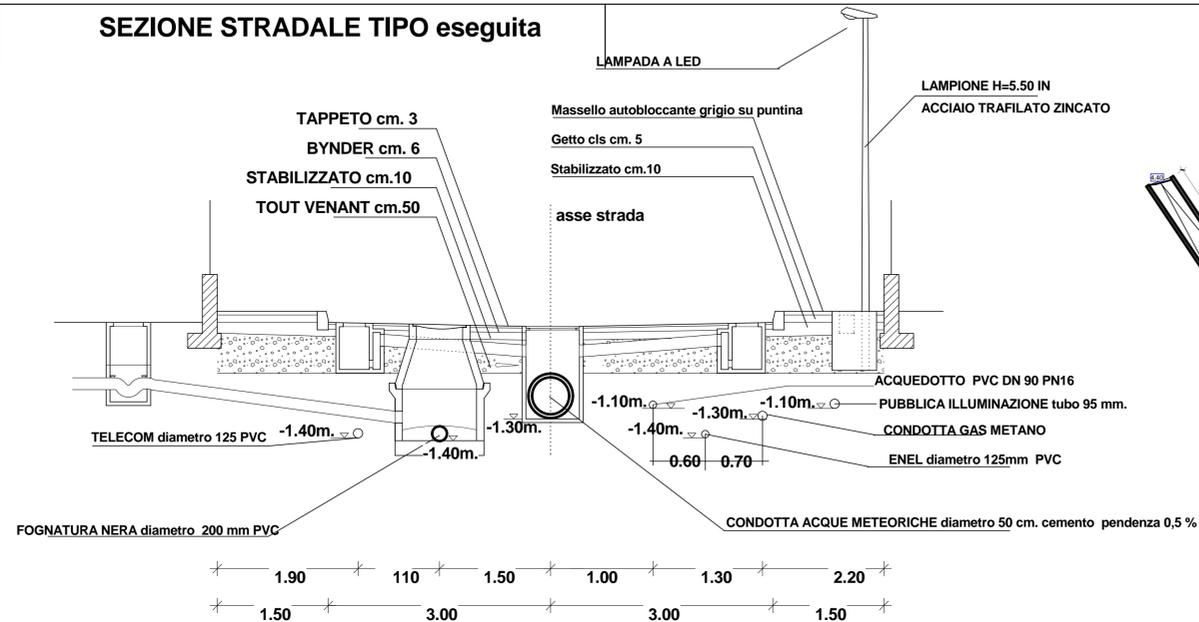

PLANIMETRIA approvata

- LEGENDA:**
- LIMITE AMBITO DI LOTTIZZAZIONE
 - VERDE PUBBLICO DI PROGETTO
 - LOTTI EDIFICABILI DI PROGETTO
 - PARCHEGGI PUBBLICI DI PROGETTO
 - CAMMINAMENTO PUBBLICO
 - FABBRICATI IN PROGETTO
 - FABBRICATI COSTRUITI/ IN COSTRUZIONE

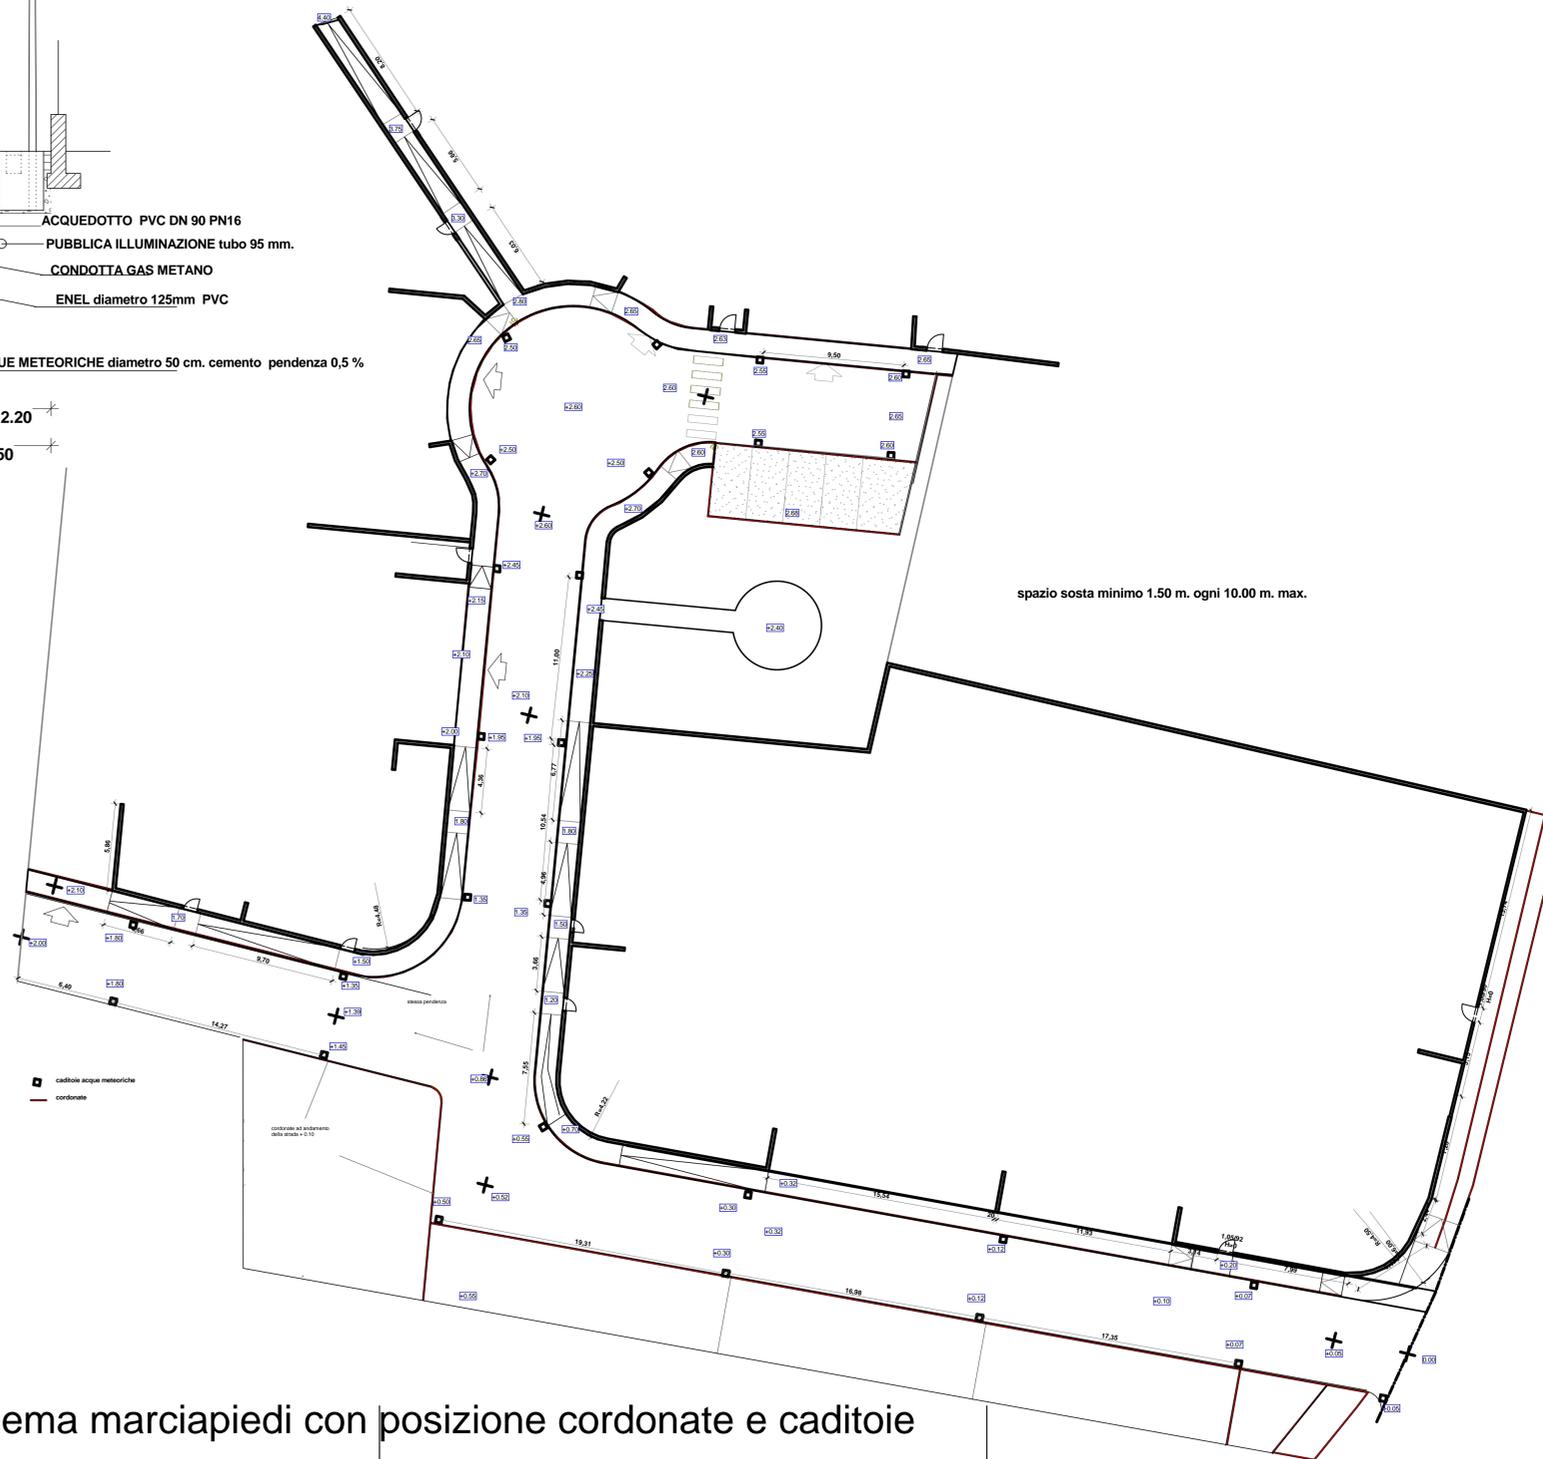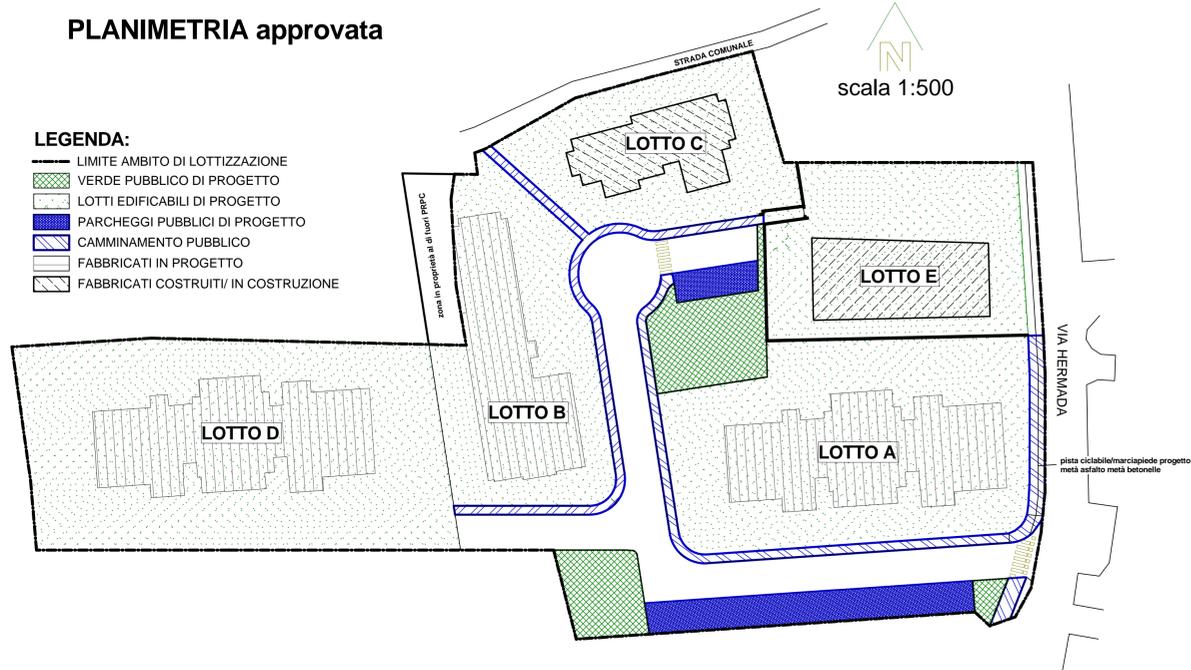

schema marciapiedi con posizione cordonate e caditoie