Impresa Edile Gino & Roberto Benedet s.r.l. ed altri

PRPC "Ambra" Eseguito

STUDIO ORMENESE
ingegnere michele ormenese
vicolo Amalteo n°2
33077 sacile (pn)
tel 349-4260410
michele@ormenese.com

As Built
Segnaletica stradale
Arredamento Zona verde

Il Progettista e Direttore Lavori
Ing. Michele ORMENESE

I Proprietari

SCALA 1:200
1:20
ver.3.1
43
Rif. prog.220215

TAVOLA **5/5**

LEGENDA:

- Zona Parcheggi
- Zona Verde Giardini manto erboso
- segnaletica orizzontale linea bianca continua/tratteggiata con frecce indicanti senso unico linea limite carreggiata lungo tutto il percorso stradale

- A — segnale verticale attraversamento pedonale
- H — segnale verticale e orizzontale Handicap parcheggio
- PP — segnale verticale inizio /fine percorso pedonale ciclabile con segnaletica orizzontale
- S — segnale verticale stop
- P — segnale verticale parcheggi pubblici
- U — segnale verticale strada senza uscita
- L — segnale verticale inizio / fine percorso pedonale
- V — verde pubblico
- OLMO (ULMUS) diametro cm.10 h.2.00 m. distanza confini 1.50 m. se altezza minore 3.0 m.
- CARPINO BIANCO (CARPINUS) diametro 10 cm. h 2.00 m. distanza confini 3.0 m.
- SIEPE PRUNUS LAUROCERASUS distanza confini 0.50 m.

LEGENDA:

- AREA VERDE
- PARCHEGGIO PUBBLICO
- CAMMINAMENTO PUBBLICO in betonella
- CAMMINAMENTO PUBBLICO in betonella DA CONTEGGIARE COME STANDARD A VERDE
- PALO ILLUMINAZIONE
- n°7 OLMO (ULMUS) distanza confini 1.5 m. se altezza minore 3 m.
- n°3 CARPINO BIANCO (CARPINUS) distanza confini 1.50 m. se altezza minore 3 m.
- SIEPE PRUNUS LAUROCERASUS distanza confine 0.5 m.
- cordonata di delimitazione
- muretto di recinzione altezza 50 cm. in c.a.

VERDE PUBBLICO
VARIANTE V aggiornata con varianti
PC 2005/1097/7 del 27/2/2014
BBAA 22/2013 del 12/10/2013

scala 1:200

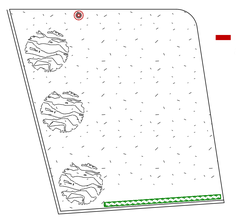

VERDE PUBBLICO

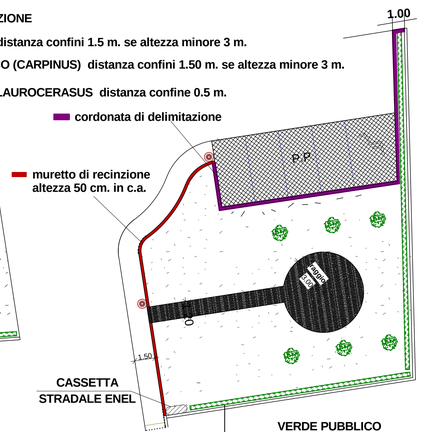

VERDE PUBBLICO
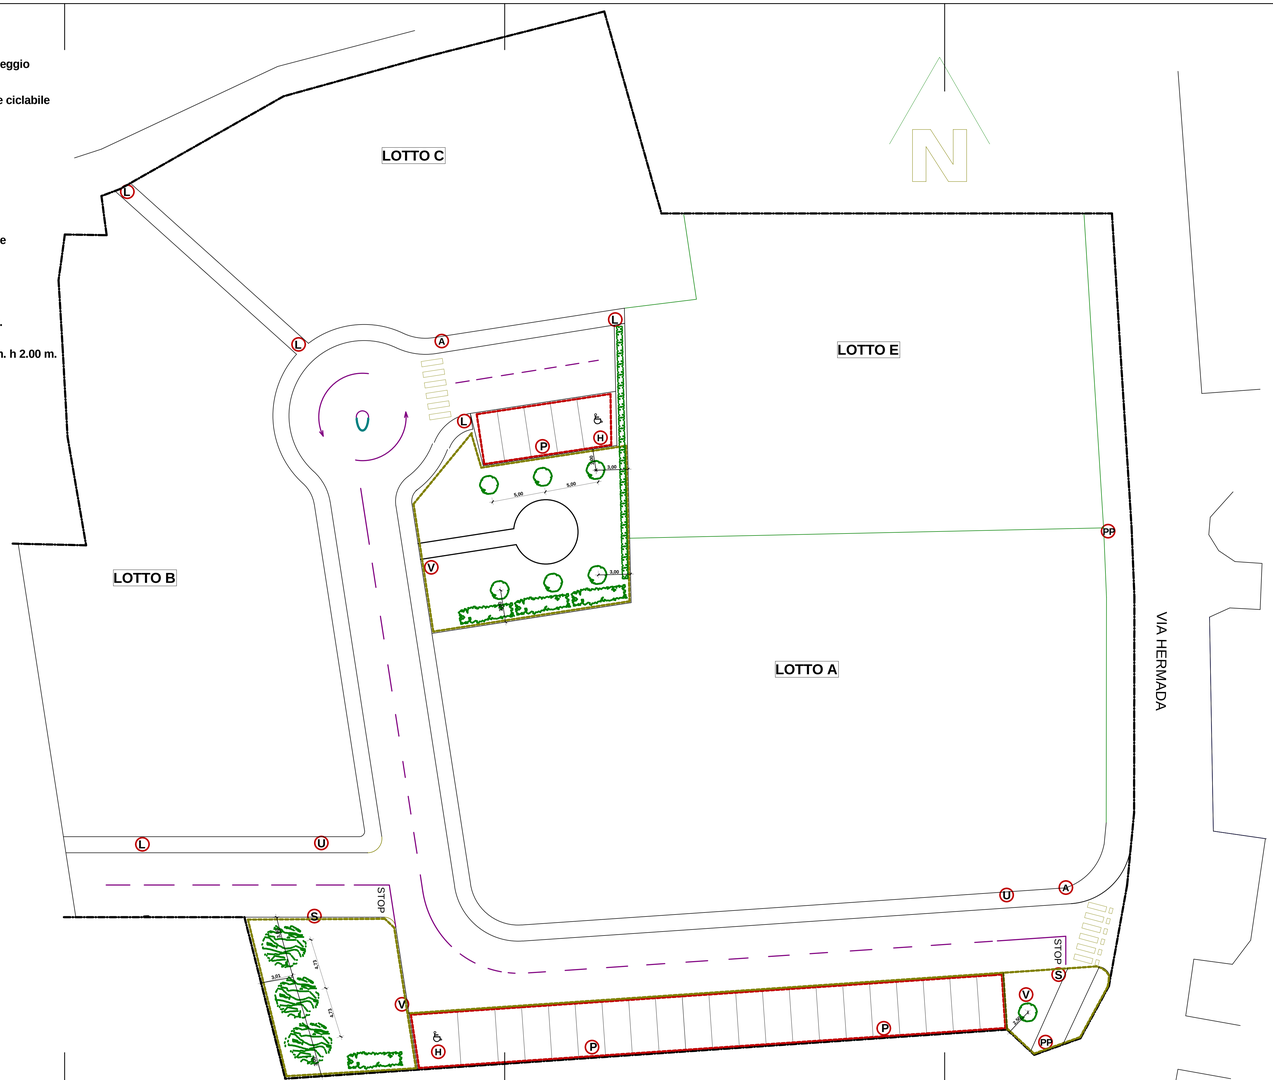
limite carreggiata / pista ciclabile in asfalto con linea bianca delimitazione